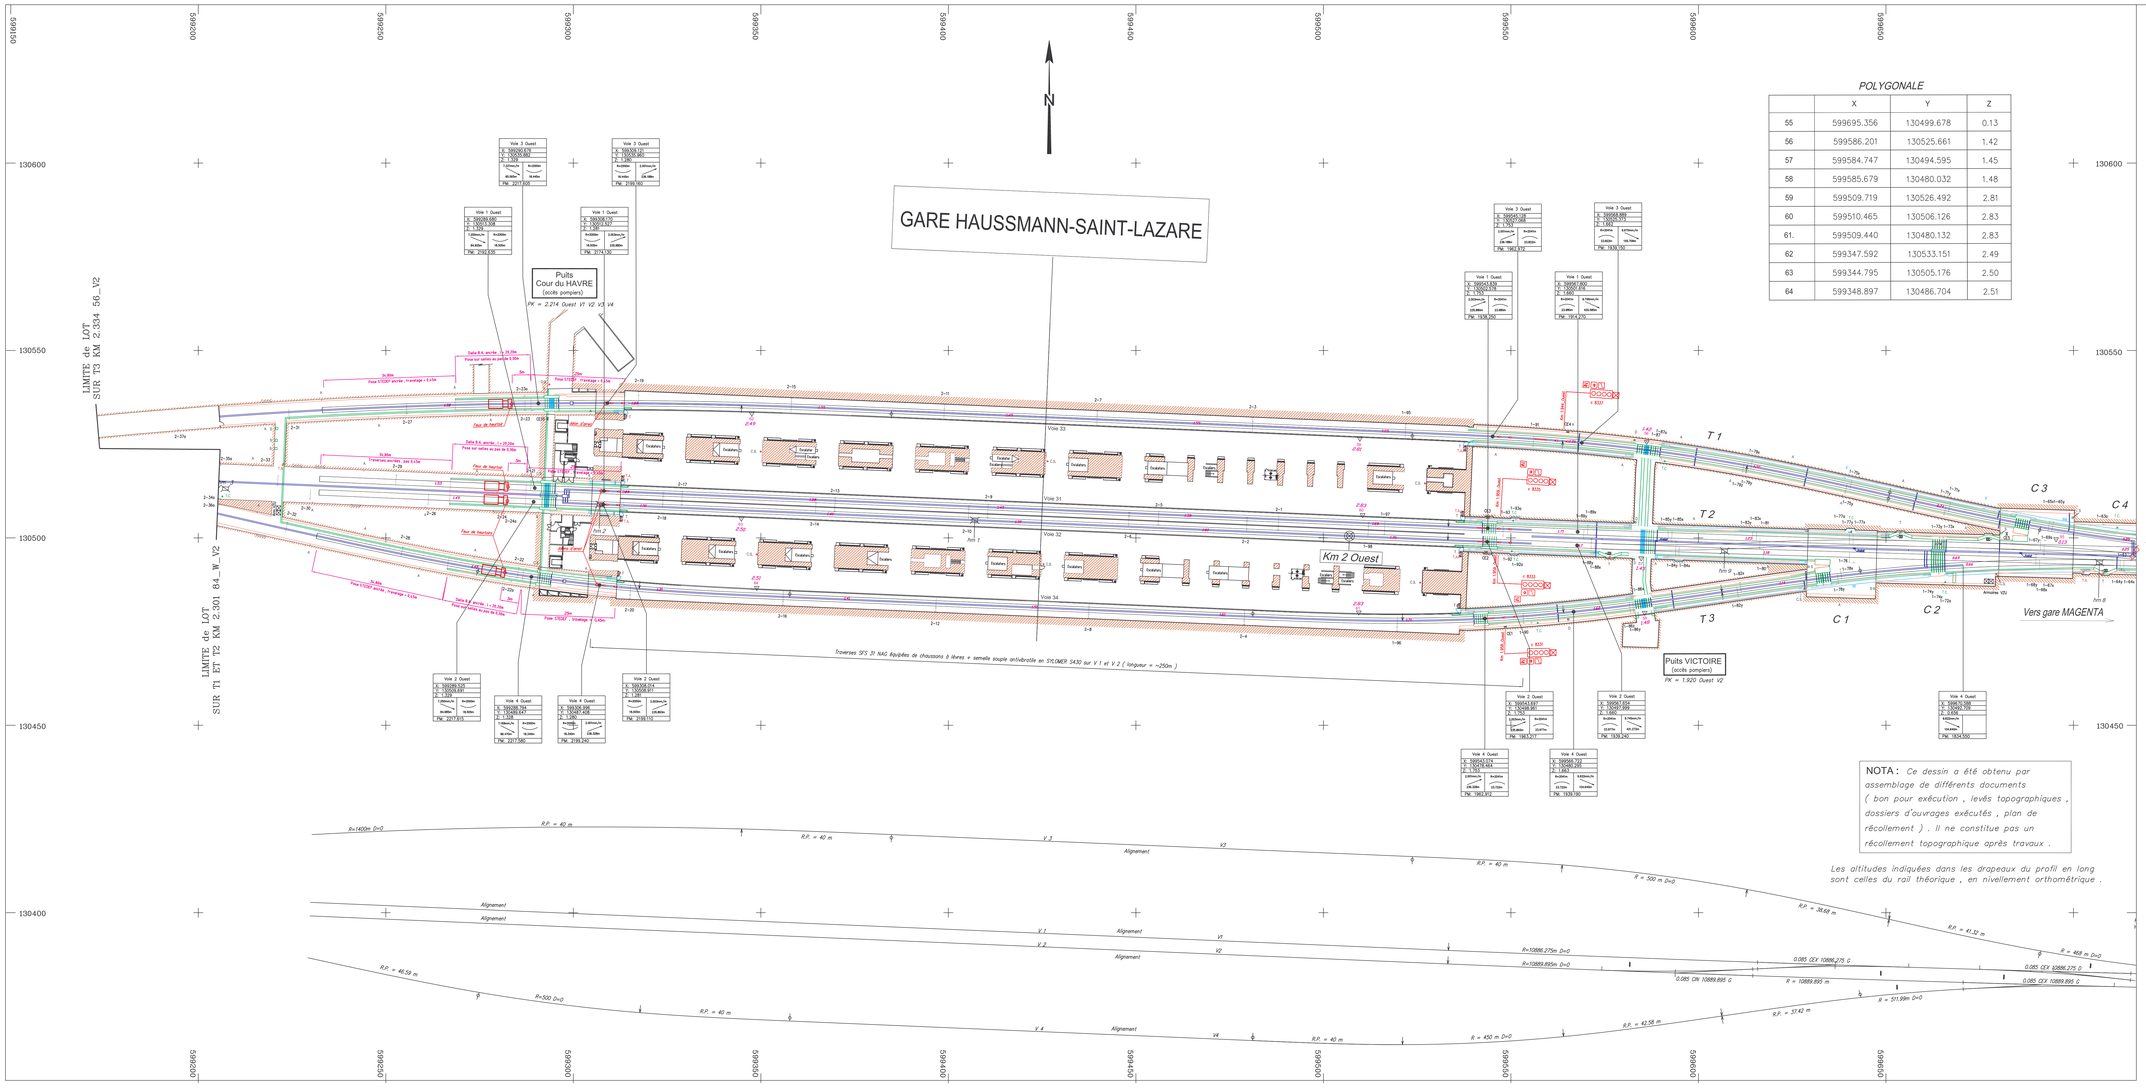

NOTA : *Ce dessin a été obtenu par assemblage de différents documents (bon pour exécution , levés topographiques , dossiers d'ouvrages exécutés , plan de récollement) . Il ne constitue pas un récollement topographique après travaux .*

Les altitudes indiquées dans les drapeaux du profil en long sont celles du rail théorique , en nivellement orthométrique .

POLYGONALE

	X	Y	Z
55	599695.356	130499.678	0.13
56	599586.201	130525.661	1.42
57	599584.747	130494.595	1.45
58	599585.679	130480.032	1.48
59	599509.719	130526.492	2.81
60	599510.465	130506.126	2.83
61.	599509.440	130480.132	2.83
62	599347.592	130533.151	2.49
63	599344.795	130505.176	2.50
64	599348.897	130486.704	2.51

LEGENDE

- Assainissements
- Banquettes (∥ niveau du rail)
- Caniveaux à câbles
- Cheminements (évacuation des voyageurs)
- C.S. Colonne sèche + prises géléphone
- T.C. Tendeur caténaire
- Chambres et traversées de câbles
- E Echelle de cheminement
- A Anneau de désincarcération
- D Détonnateur
- T Téléphone à poste
- T.A. Téléphone d'alarme
- S Sectionneur
- Isolateur de section
- Station de la polygonale

Planche 6/6

SNCF
INGÉNIERIE – DIRECTION DES PROJETS

AGENCE MULTITECHNIQUE
1, Place VALHUBERT
75634 PARIS CEDEX 13

EOLE

Est–Ouest Liaison Express

Plan d'ensemble des ouvrages

Planche 6/6

Entonnement Est / Gare Haussmann St Lazare / Impasses

Date : Février 1999	Dessiné : A. MIRIAL		
Coordonnées : Lambert	Vérifié : R. CORRIGNAN		
Nivellement : NGF ortho	Le Directeur de l'Agence J–L. JOLY		
Echelle : 1 / 500	Le Directeur des Projets C. LAPLACE		

MODIFICATIONS

IGP-AM / EG - 979 000 002

FICHIER : G:\EGZ\GOLE\EFRE_ET A\TECHNIQU\RECOL_6.dwg